




图号：37101	通告项号：2025 - 1
版时：2024.01	前次项号：2024 - 1069



图号：41001	通告项号：2025 - 1
版时：2022.08	前次项号：2024 - 1332

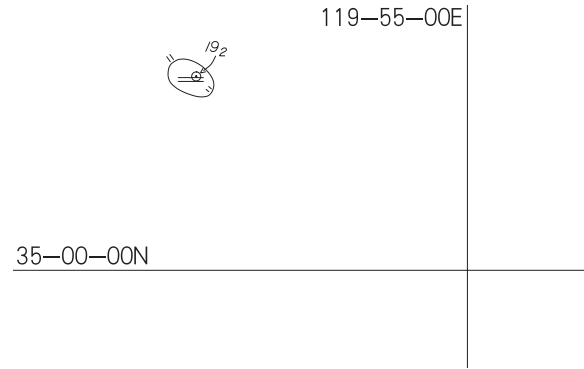



图号：41001	通告项号：2025 - 1
版时：2022.08	前次项号：2024 - 1069

119-45-00E

$\frac{13}{-6}g$

$\frac{9}{-6}g$

$\frac{11}{-6}g$

34-45-00N $\frac{11}{-6}g$

$\frac{97}{-6}g$



图号：41101	通告项号：2025 - 1
版时：2018.08	前次项号：2024 - 1290

34—40—00N

3

119—40—00E



图号：41101	通告项号：2025 - 1
版时：2018.08	前次项号：2024 - 1290

119—35—00E

119—40—00E

Re-0


==

==


34—45—00N



图号：41101	通告项号：2025 - 1
版时：2018.08	前次项号：2024 - 1290

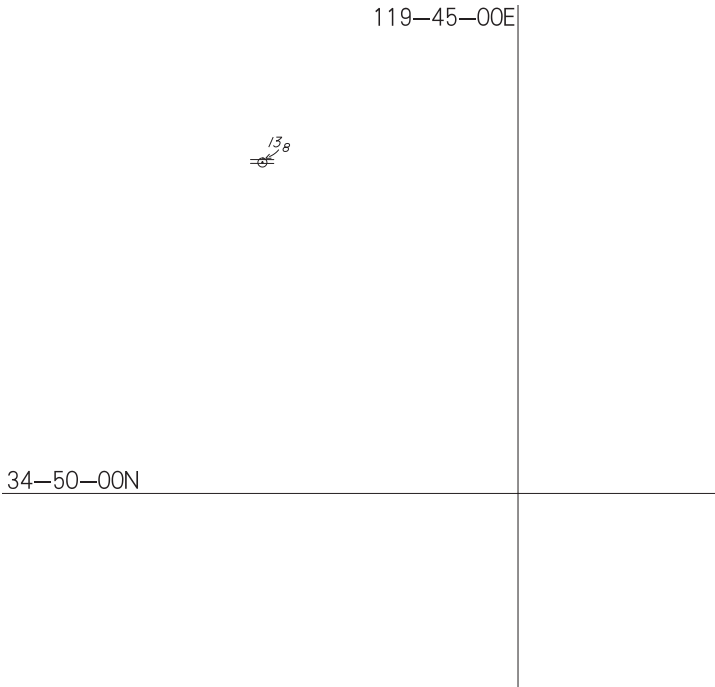


图号：41101	通告项号：2025 - 1
版时：2018.08	前次项号：2024 - 1290

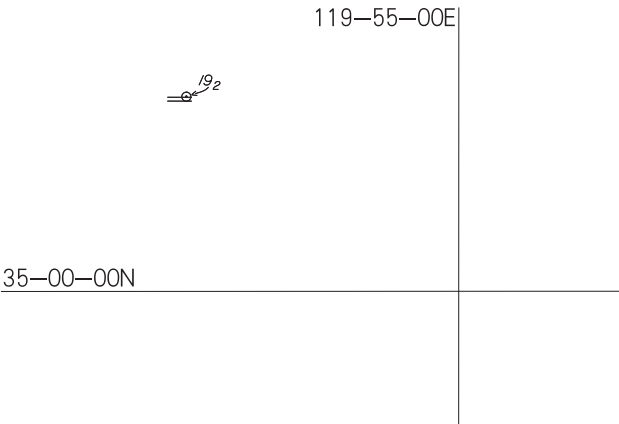




图号：41121	通告项号：2025 - 1
版时：2021.01	前次项号：2023 - 896

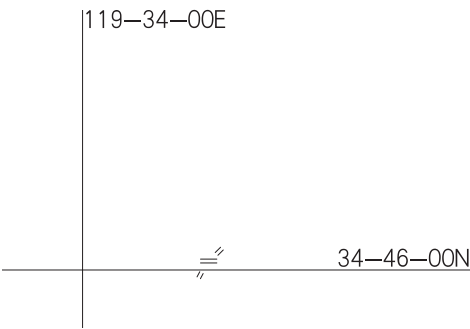


图号：41121	通告项号：2025 - 1
版时：2021.01	前次项号：2023 - 896

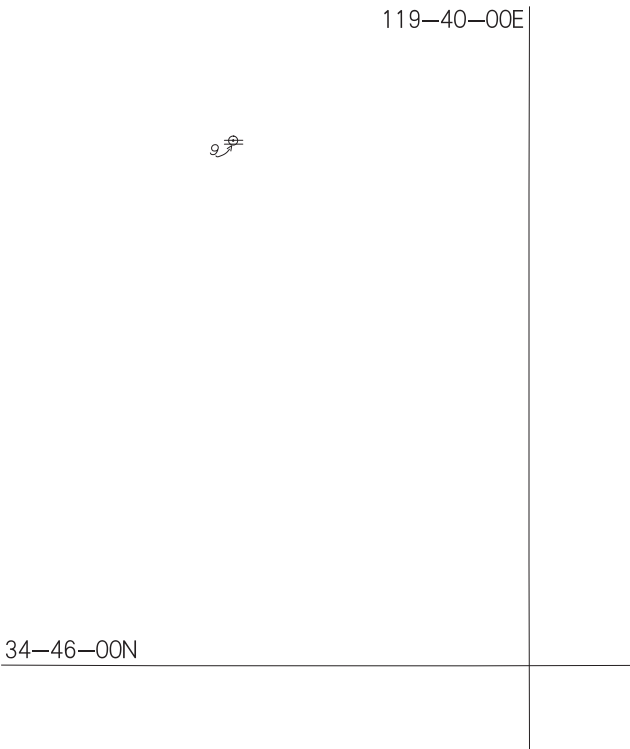




图号：41121	通告项号：2025 - 1
版时：2021.01	前次项号：2023 - 896

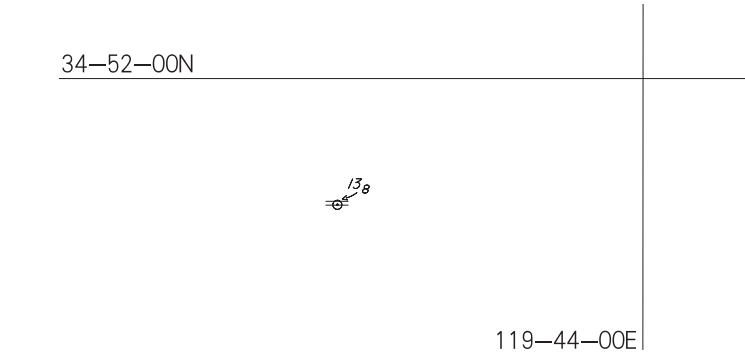

图号：41122	通告项号：2025 - 1
版时：2022.11	前次项号：2024 - 1224

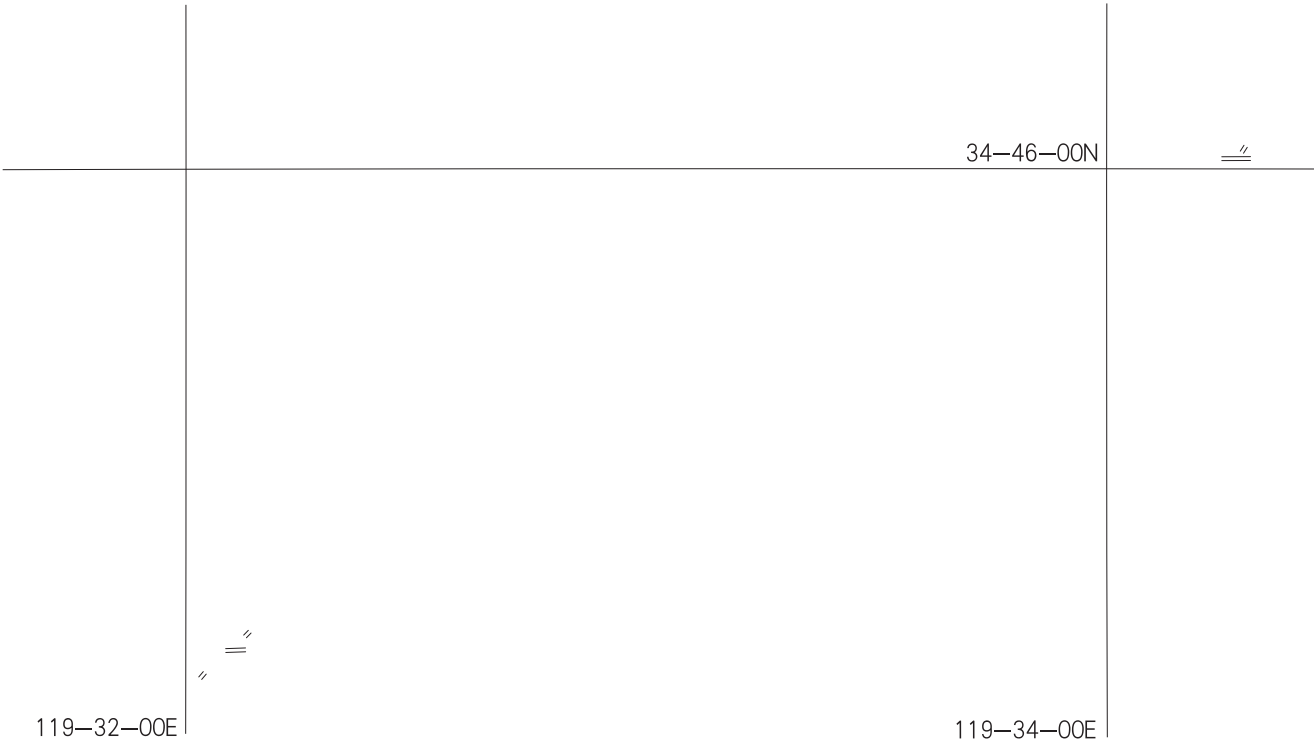



图号：41122	通告项号：2025 - 1
版时：2022.11	前次项号：2024 - 1224

34-40-00N

37

119-38-00E



图号：41122	通告项号：2025 - 1
版时：2022.11	前次项号：2024 - 1224

119-40-00E

9

34-46-00N



图号：41123	通告项号：2025 - 1
版时：2021.01	前次项号：2024 - 132

35-01-15N



119-54-00E



图号：41321	通告项号：2025 - 1
版时：2022.11	前次项号：2024 - 1289

34-40-00N



119-38-00E



图号：1306	通告项号：2025 - 1
版时：2012.10	前次项号：2024 - 1333

35-00-00N

~~#8~~

~~13₉~~


~~9₉~~

3₇


120-00-00E



图号：43371	通告项号：2025 - 2
版时：2024.12	前次项号：2024 -

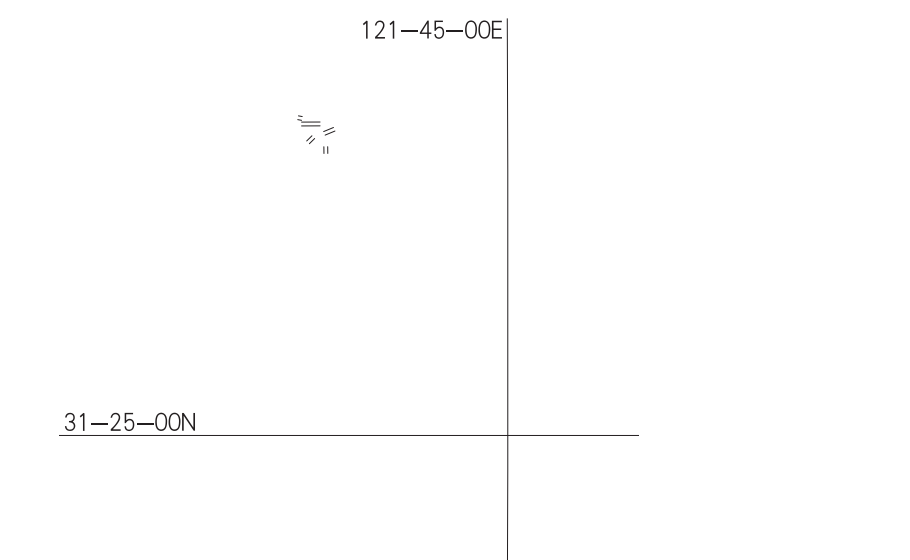


图号：44001	通告项号：2025 - 2
版时：2022.02	前次项号：2024 - 1172

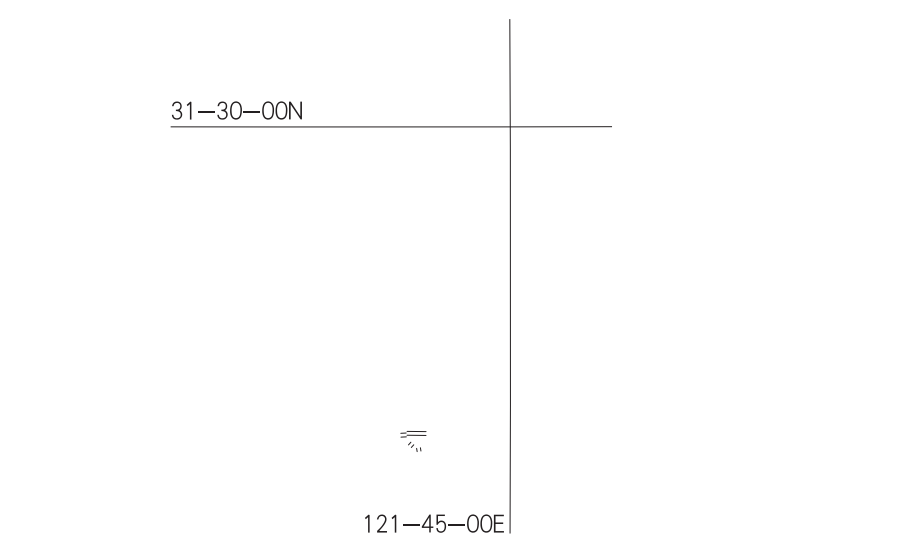




图号：44125	通告项号：2025 - 2
版时：2024.10	前次项号：2024 -

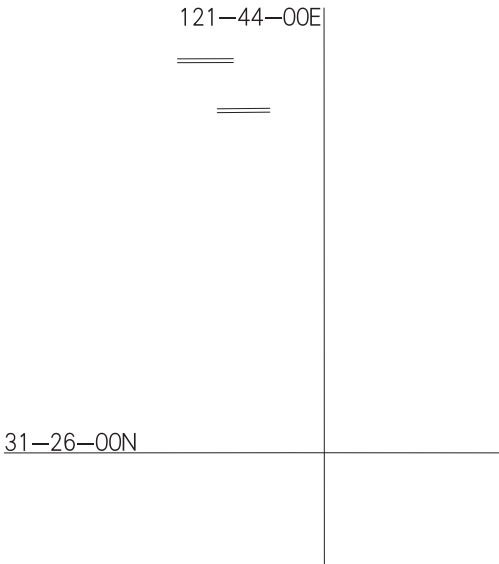


图号：44133	通告项号：2025 - 2
版时：2024.01	前次项号：2024 - 951

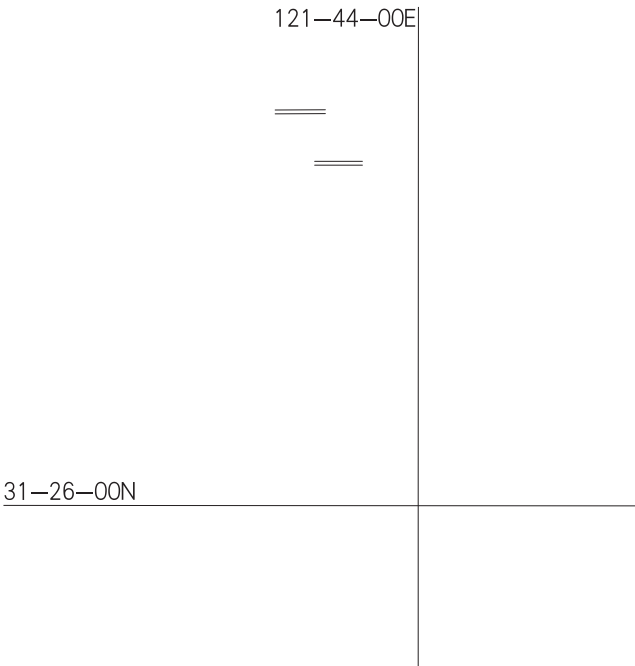



图号：44174	通告项号：2025 - 2
版时：2019.05	前次项号：2024 - 1228

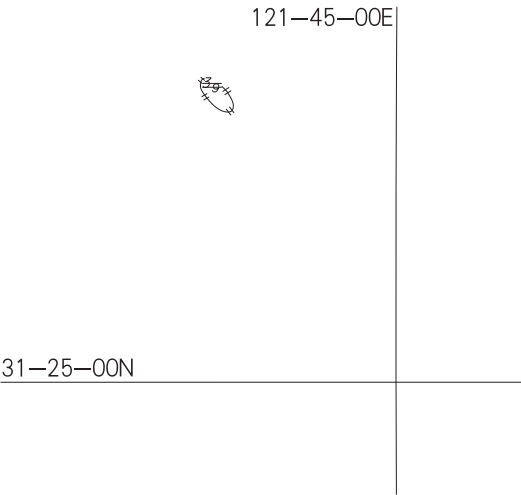




图号：81001	通告项号：2025 - 3
版时：2021.03	前次项号：2024 - 1251

23-00-00N

82

116-15-00E

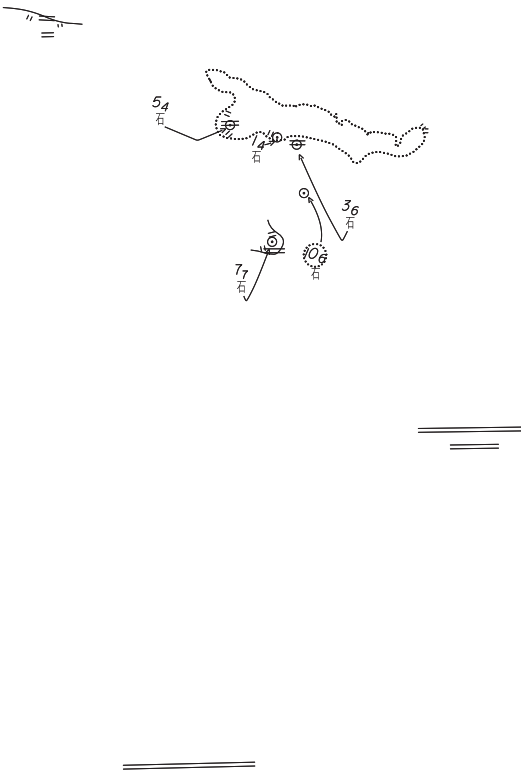



图号：81401	通告项号：2025 - 3
版时：2020.07	前次项号：2022 - 615

116-20-00E



22-56-00N



图号：81401	通告项号：2025 - 3
版时：2020.07	前次项号：2022 - 615

22-56-00N



116-22-00E



图 号 ： 81401	通告项号 ： 2025 - 3
版 时 ： 2020.07	前次项号 ： 2022 - 615


116—23—46E

=====

22—52—00N



图号：81401	通告项号：2025 - 3
版时：2020.07	前次项号：2022 - 615

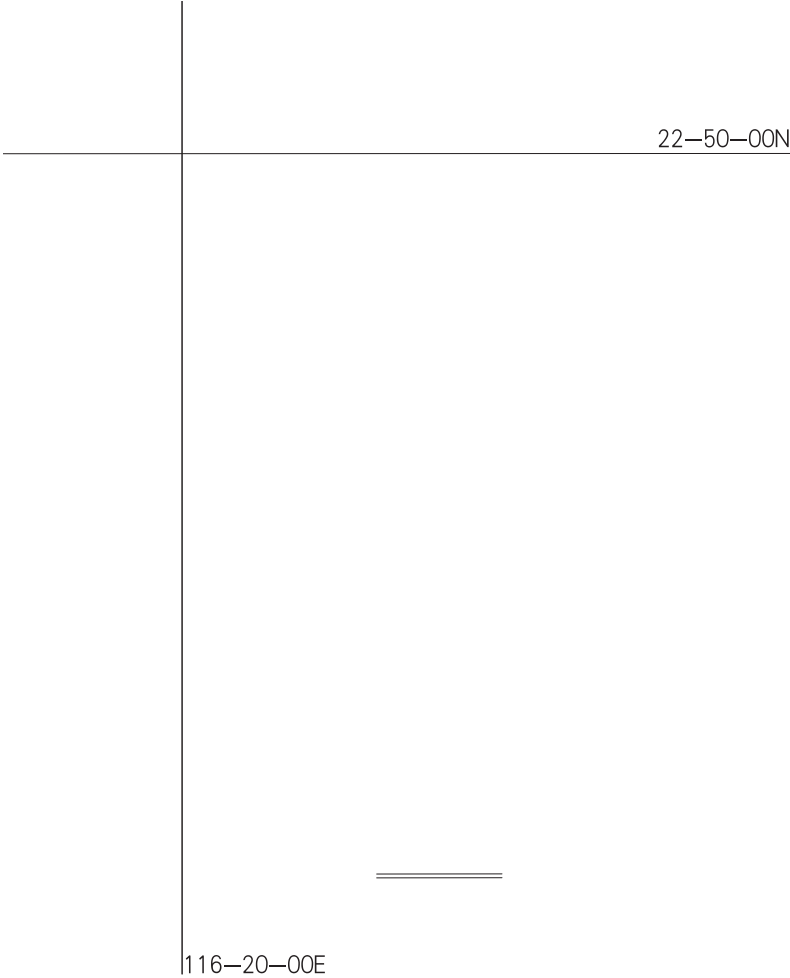



图号：82001	通告项号：2025-3
版时：2024.11	前次项号：2024-

23-00-00N



116-30-00E



图号：3313	通告项号：2025 - 3
版时：2012.10	前次项号：2024 - 1311

23-00-00N

6₂

1₄
7₇

~~概位~~据报(2015)

~~(2000)~~据报

116-30-00E



图号：84002	通告项号：2025 - 4
版时：2023.03	前次项号：2024 - 1349

22-45-00N




113-45-00E



图号：84206	通告项号：2025 - 4
版时：2024.10	前次项号：2024 - 1350

113-40-00E

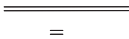


22-40-00N



图号：84215	通告项号：2025 - 4
版时：2020.03	前次项号：2024 - 1109

113-42-00E

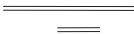

22-42-00N



图号：84231	通告项号：2025 - 4
版时：2024.01	前次项号：2024 - 1108

113-41-00E



22-42-00N



图 号 ： 84232	通告项 号 ： 2025 - 4
版 时 ： 2024.01	前 次 项 号 ： 2022 - 1109

