





图号：36144	通告项号：2025 - 935
版时：2024.12	前次项号：2025 - 343

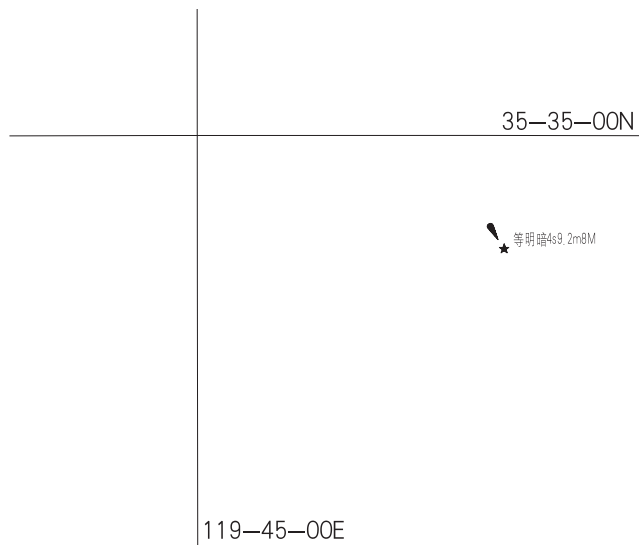


图号：36145	通告项号：2025 - 935
版时：2024.09	前次项号：2025 - 343

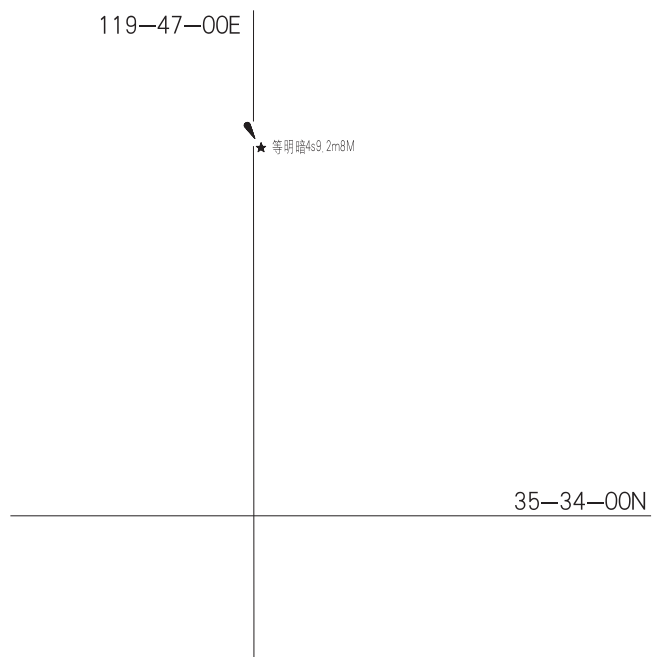




图号：37001	通告项号：2025 - 935
版时：2023.01	前次项号：2025 - 370

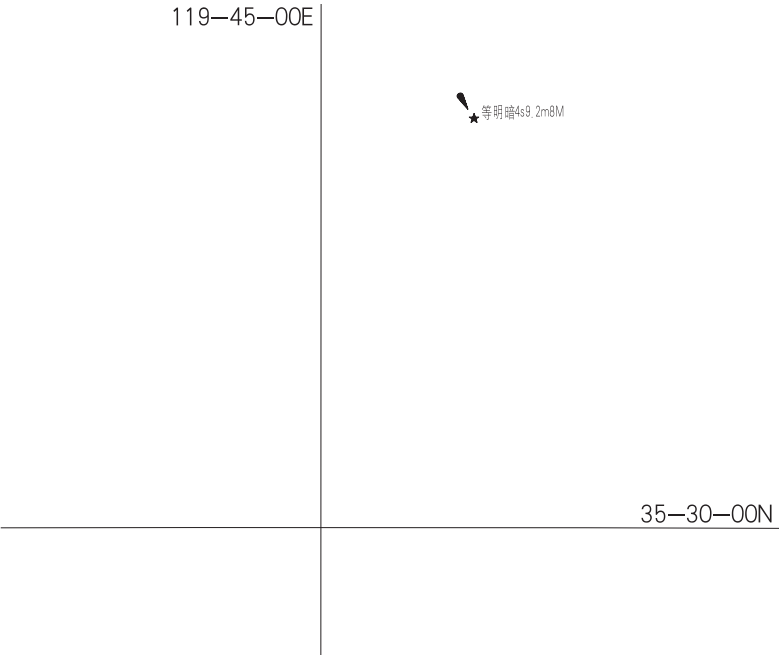


图号：37101	通告项号：2025 - 936
版时：2024.01	前次项号：2025 - 911

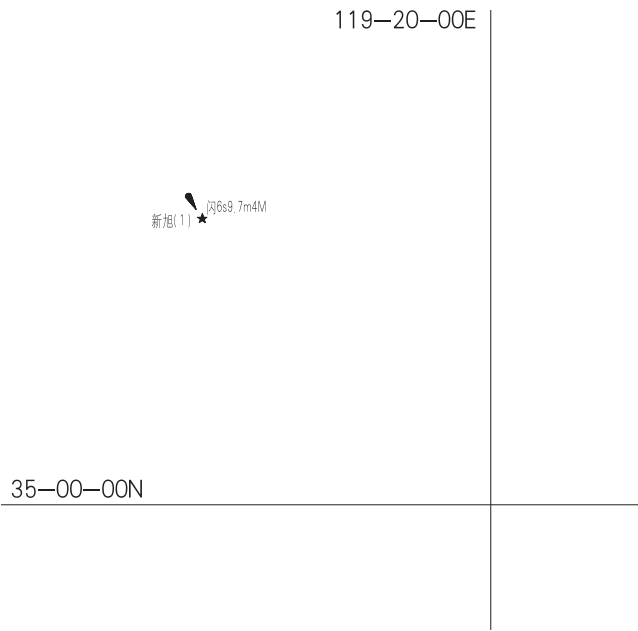



图号：37122	通告项号：2025 - 936
版时：2023.11	前次项号：2025 - 911

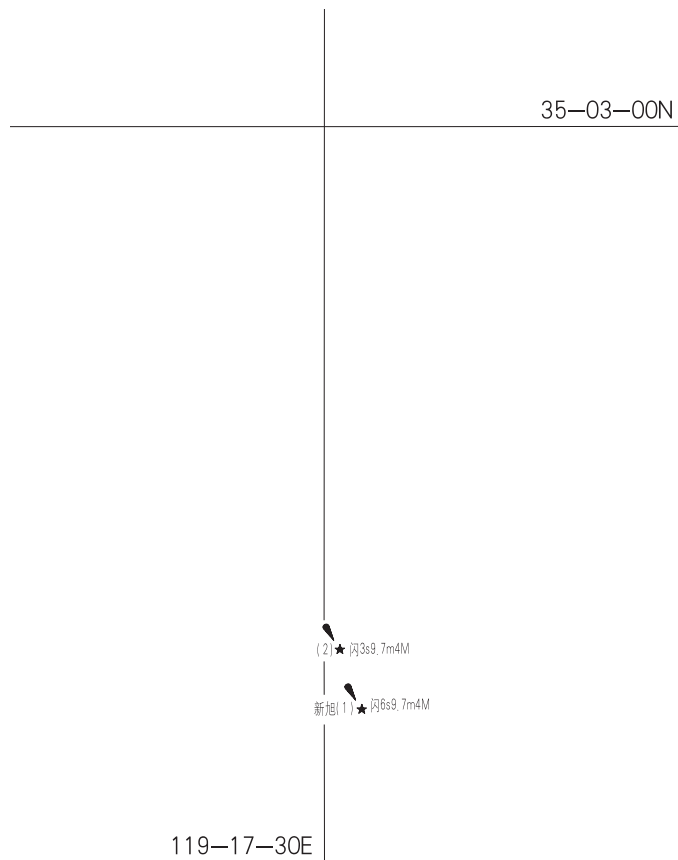



图号：1306	通告项号：2025 - 936
版时：2012.10	前次项号：2025 - 821

35—00—00N




119—30—00E



图号：1306	通告项号：2025 - 937
版时：2012.10	前次项号：2025 - 936

35—00—00N

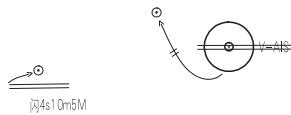

119—30—00E



图号：1306	通告项号：2025 - 938
版时：2012.10	前次项号：2025 - 937


119-30-00E



34-30-00N




图号：41001	通告项号：2025 - 936
版时：2022.08	前次项号：2025 - 821

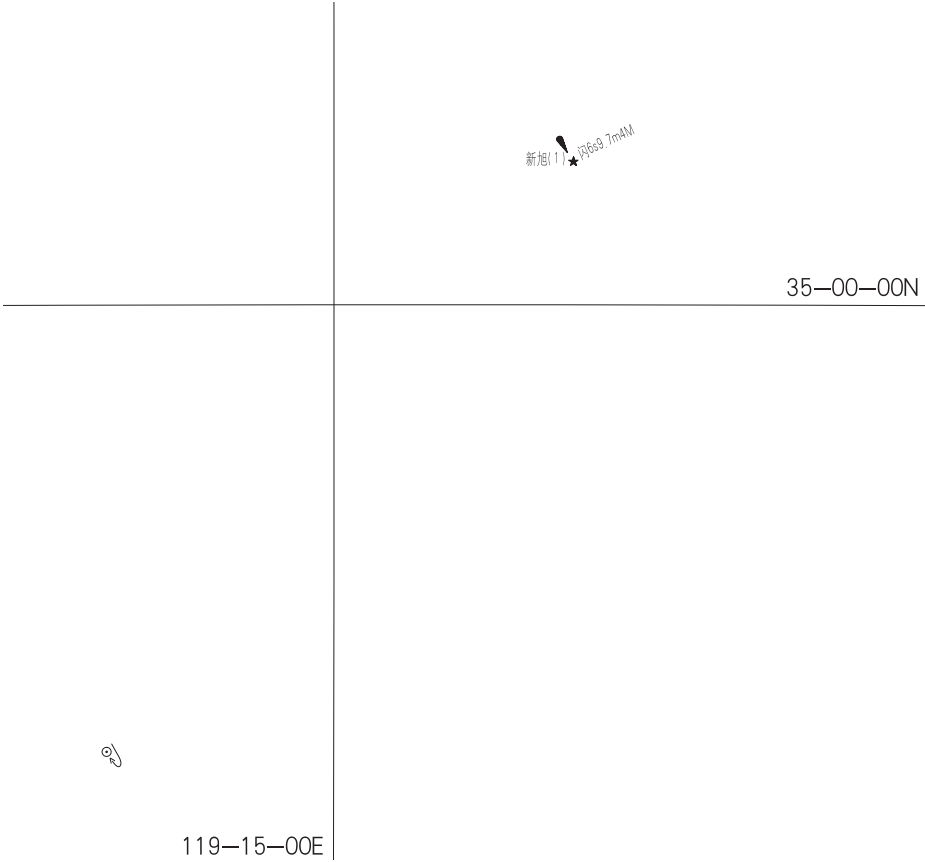



图号：41001	通告项号：2025 - 937
版时：2022.08	前次项号：2025 - 936

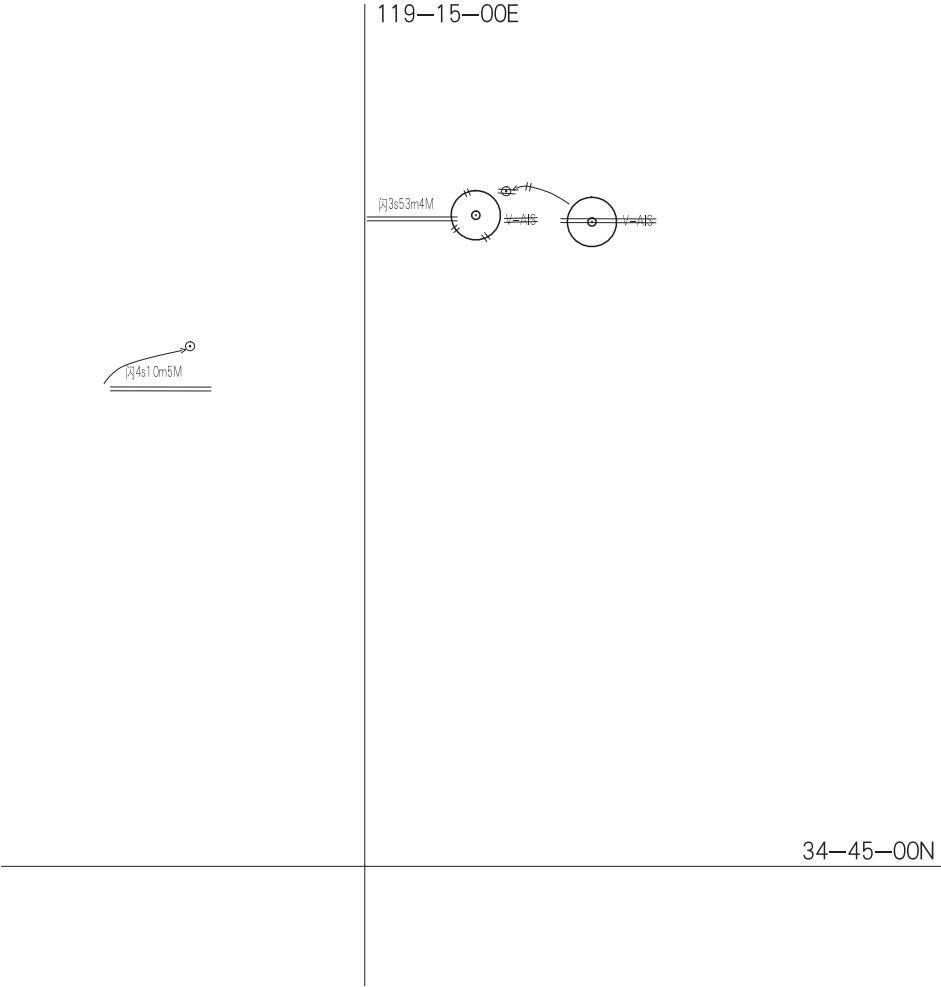



图号：41001	通告项号：2025 - 938
版时：2022.08	前次项号：2025 - 937

119-45-00E

∞

34-30-00N



图号：41211	通告项号：2025 - 939
版时：2023.10	前次项号：2025 - 880

34-28-00N

∞

119-48-00E



图号：41211	通告项号：2025 - 939
版时：2023.10	前次项号：2025 - 880

119-48-00E

燕尾液散码头(2) ★ 闪6s11m4M

34-29-00N



图号：41211	通告项号：2025 - 940
版时：2023.10	前次项号：2025 - 939

119-46-00E



34-21-00N



图号：41221	通告项号：2025 - 938
版时：2023.12	前次项号：2025 - 822

34—32—00N



119—44—00E



图号：41221	通告项号：2025 - 939
版时：2023.12	前次项号：2025 - 938

119—48—00E

燕尾液散码头(1) ★ 闪3s13m4M
(2) ★ 闪6s11m4M

34—28—36N



图号：41321	通告项号：2025 - 938
版时：2025.01	前次项号：2025 - 576

34—34—00N



119—38—00E



图号：41411	通告项号：2025 - 936
版时：2021.03	前次项号：2025 - 911

35—02—00N

(2) ★ 闪3s9.7m4M

新旭(1) ★ 闪6s9.7m4M

119—18—00E



图号：41451	通告项号：2025 - 936
版时：2021.02	前次项号：2025 - 911

119—15—00E



新旭(1)★闪6s9.7m4M

35—00—00N



图号：41451	通告项号：2025 - 936
版时：2021.02	前次项号：2025 - 911

119-15-00E


⑥

34-55-00N




图号：41451	通告项号：2025 - 937
版时：2021.02	前次项号：2025 - 936

119—15—00E

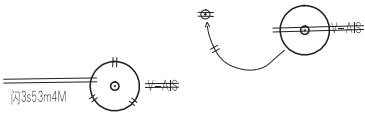

34—50—00N

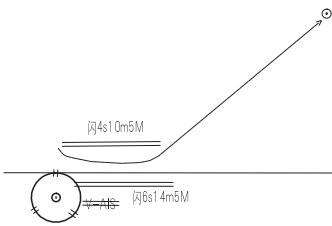



图号：42001	通告项号：2025 - 942
版时：2022.09	前次项号：2025 - 772


120-15-00E

闪(3) 1.0s8.6m7M


34-00-00N



图号：42321	通告项号：2025 - 941
版时：2022.11	前次项号：2023 - 462

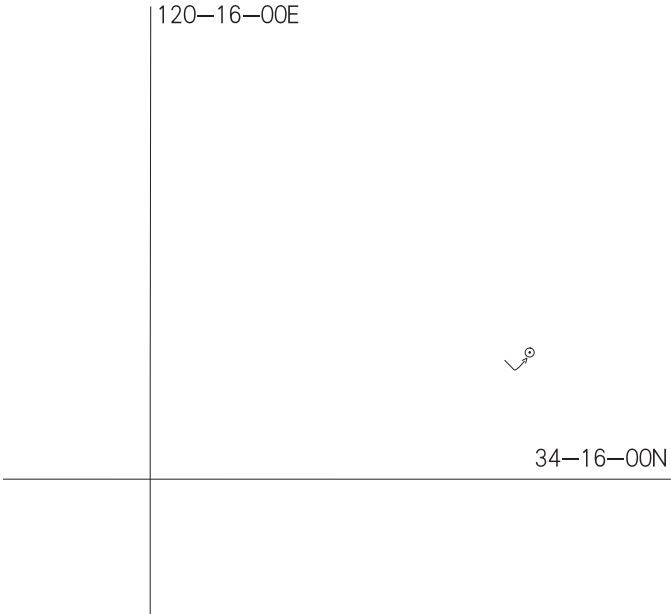

图号：42351	通告项号：2025 - 941
版时：2022.02	前次项号：2023 - 462

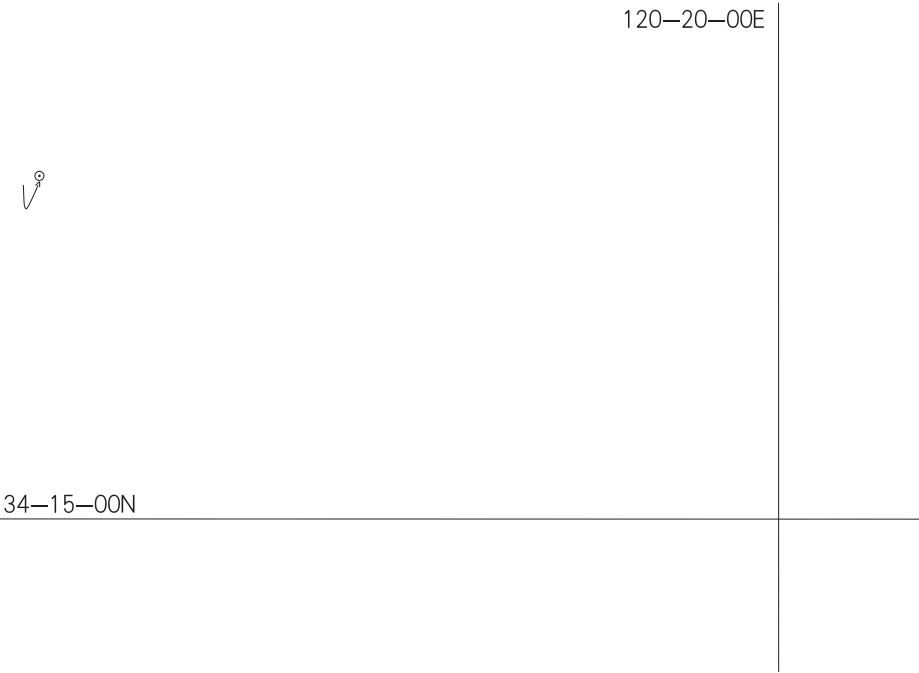



图号：42351	通告项号：2025 - 942
版时：2022.02	前次项号：2025 - 941

120-20-00E

120-20-00E

34-05-30N



图号：43001	通告项号：2025 - 943
版时：2017.08	前次项号：2025 - 632

121-15-00E

32-30-00N


121-15-00E





图号：43001	通告项号：2025 - 945
版时：2017.08	前次项号：2025 - 943

32-15-00N

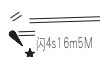

121-30-00E



图号：43001	通告项号：2025 - 946
版时：2017.08	前次项号：2025 - 945

121-45-00E



32-00-00N



图号：43001	通告项号：2025 - 947
版时：2017.08	前次项号：2025 - 946

32-00-00N


121-45-00E

121-45-00E



图号：43134	通告项号：2025 - 945
版时：2022.05	前次项号：2022 - 1063

32-09-00N

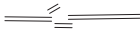

闪4s16m5M

(2) 闪8s10m5M

内港池(1) 闪3s10m5M

121-27-00E



图号：43171	通告项号：2025 - 943
版时：2019.06	前次项号：2025 - 59

32—30—00N

★ 闪6s1.5m6M

121—15—00E



图号：43171	通告项号：2025 - 945
版时：2019.06	前次项号：2025 - 943

32—10—00N

≡
★ 闪4s1.6m6M


(2) ★ 闪6s1.0m6M

★ 闪3s1.0m6M
内港池(1)


121—30—00E



图号：43232	通告项号：2025 - 946
版时：2023.12	前次项号：2025 - 187

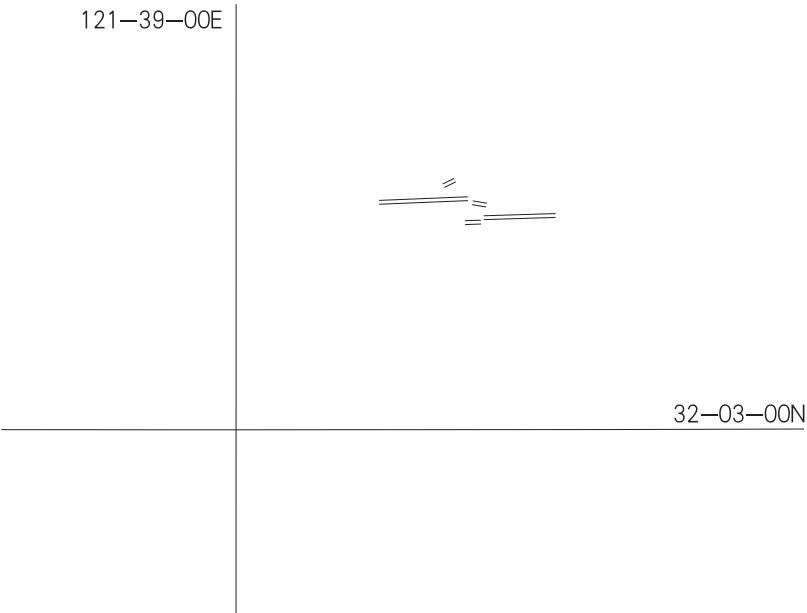

图号：43271	通告项号：2025 - 945
版时：2024.12	前次项号：2025 - 515

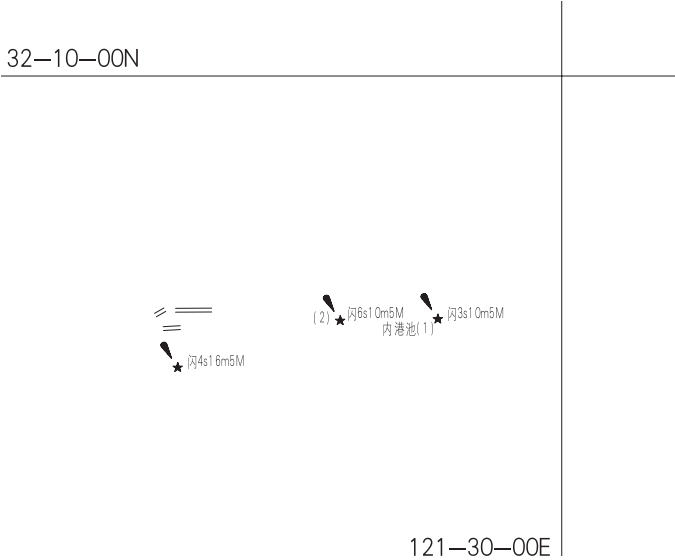



图号：43271	通告项号：2025 - 946
版时：2024.12	前次项号：2025 - 945

32—05—00N



121—40—00E



图号：43271	通告项号：2025 - 947
版时：2024.12	前次项号：2025 - 946


121—50—00E

闪4s1.7m6M


31—55—00N



图号：43371	通告项号：2025 - 948
版时：2024.12	前次项号：2025 - 190

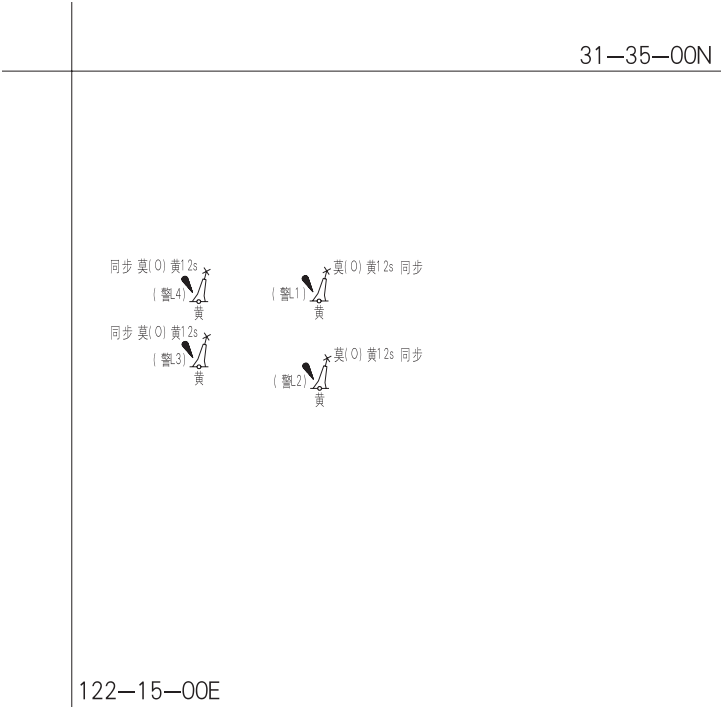


图号：44001	通告项号：2025 - 948
版时：2022.02	前次项号：2025 - 853

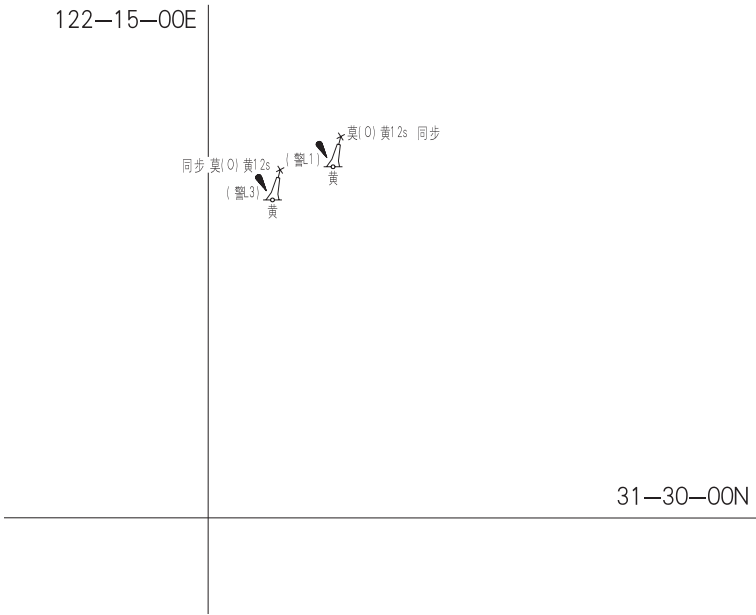



图号：44212	通告项号：2025 - 949
版时：2021.03	前次项号：2025 - 406

31-15-00N


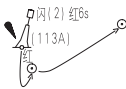


121-30-00E



图号：44258	通告项号：2025 - 949
版时：2025.06	前次项号：2025 -

121-29-30E

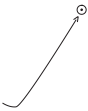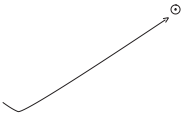


31-14-30N



图号：51001	通告项号：2025 - 950
版时：2021.09	前次项号：2025 - 896

30—45—00N

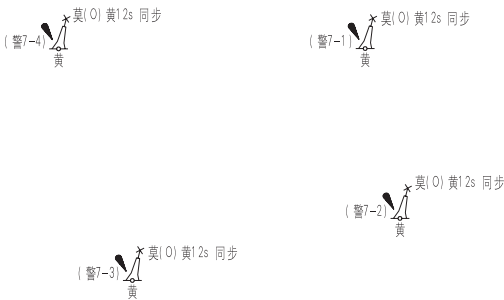

122—00—00E



图号：51131	通告项号：2025 - 951
版时：2018.03	前次项号：2025 - 825


121—45—00E




30—51—00N



图号：51132	通告项号：2025 - 952
版时：2018.03	前次项号：2025 - 825

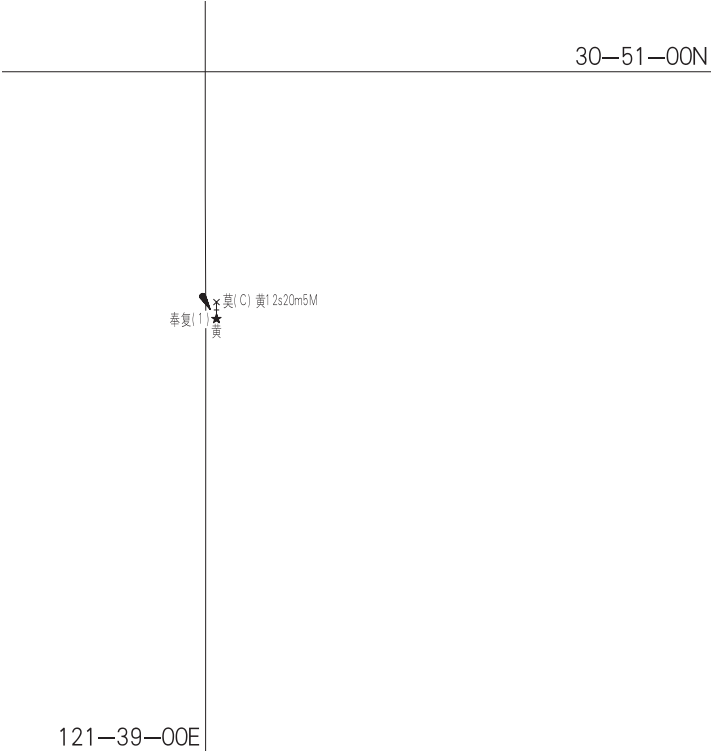


图号：51171	通告项号：2025 - 952
版时：2019.08	前次项号：2025 - 825

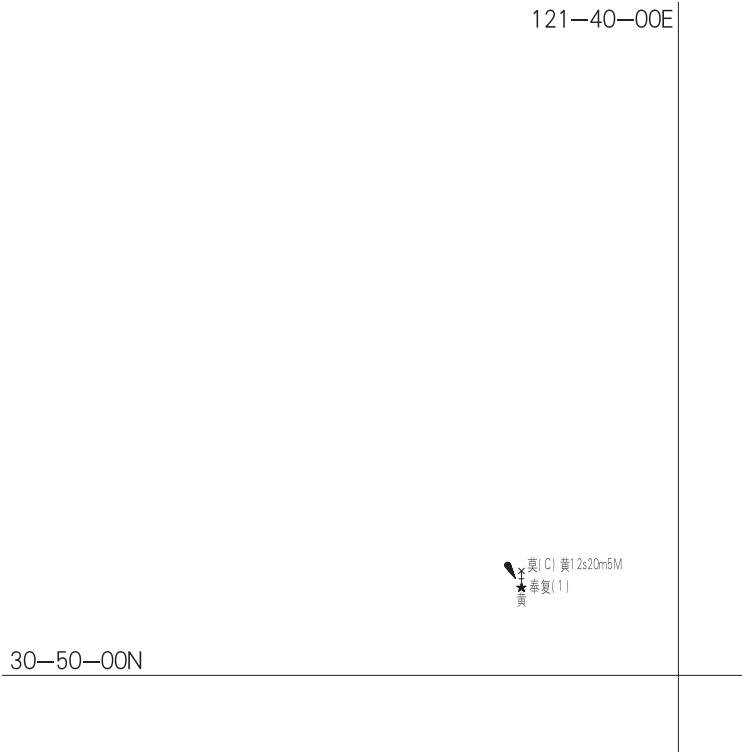




图号：52001	通告项号：2025 - 950
版时：2021.09	前次项号：2025 - 896

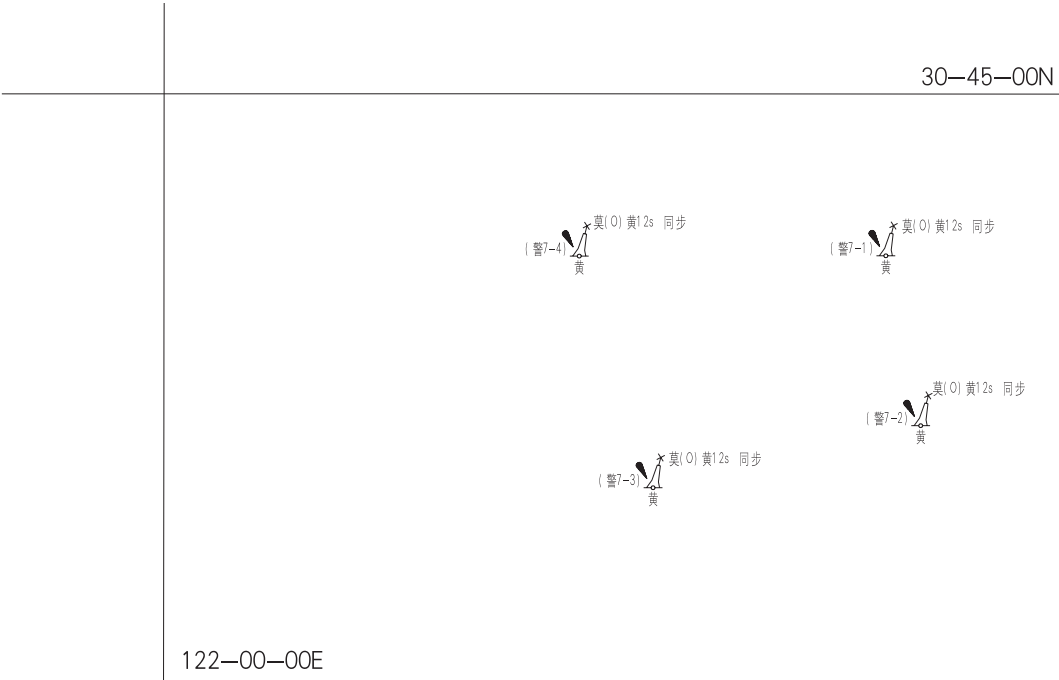

图号：52137	通告项号：2025 - 953
版时：2023.02	前次项号：2025 - 717

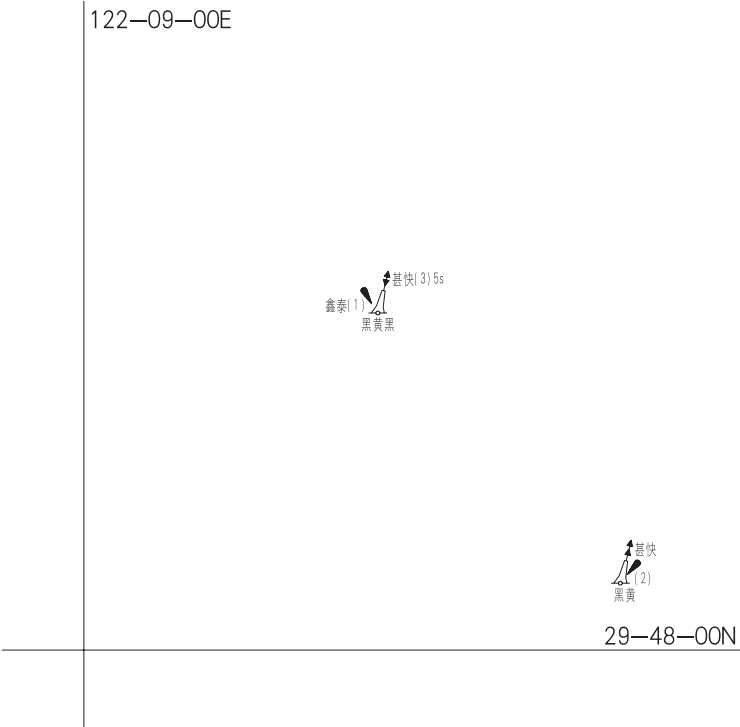



图号：52172	通告项号：2025 - 950
版时：2021.09	前次项号：2025 - 913

30—45—00N

(警7-4) 莫(0) 黄12s 同步
黄

(警7-1) 莫(0) 黄12s 同步
黄

(警7-2) 莫(0) 黄12s 同步
黄

(警7-3) 莫(0) 黄12s 同步
黄

122—05—00E



图号：52174	通告项号：2025 - 953
版时：2021.09	前次项号：2025 - 898

29—50—00N

甚快(3)5s
鑫泰(1)
黑黄黑

122—10—00E



图号：53342	通告项号：2025 - 953
版时：2024.03	前次项号：2025 - 717

122—09—00E

甚快(3)5s
鑫泰(1)
黑黄黑

甚快
(2)
黑黄

29—48—00N



图号：53342	通告项号：2025 - 954
版时：2024.03	前次项号：2025 - 953


122-09-00E

黄(C) 黄12s13m3M
(5) 黄(4) 黄(C) 黄12s13m3M

29-45-00N




图号：53431	通告项号：2025 - 955
版时：2021.02	前次项号：2025 - 683

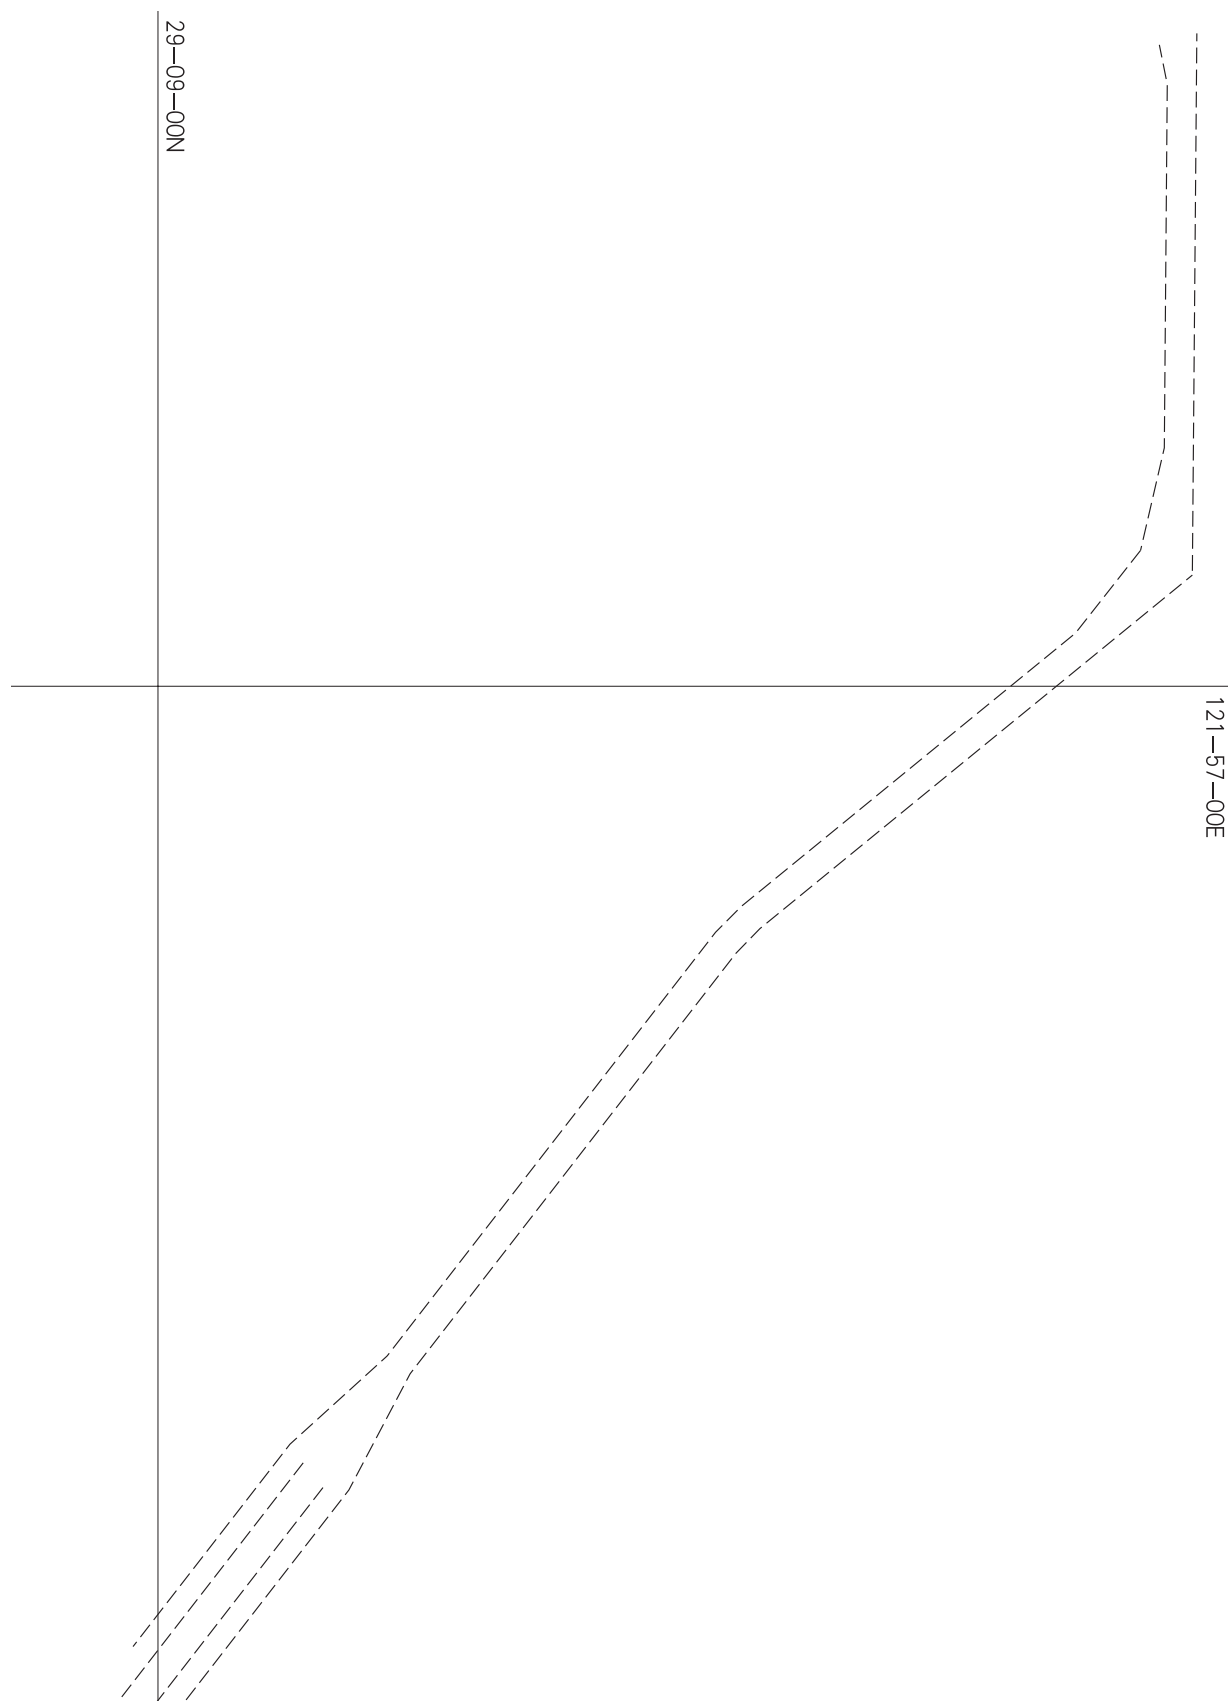




图号：53431	通告项号：2025 - 955
版时：2021.02	前次项号：2025 - 683

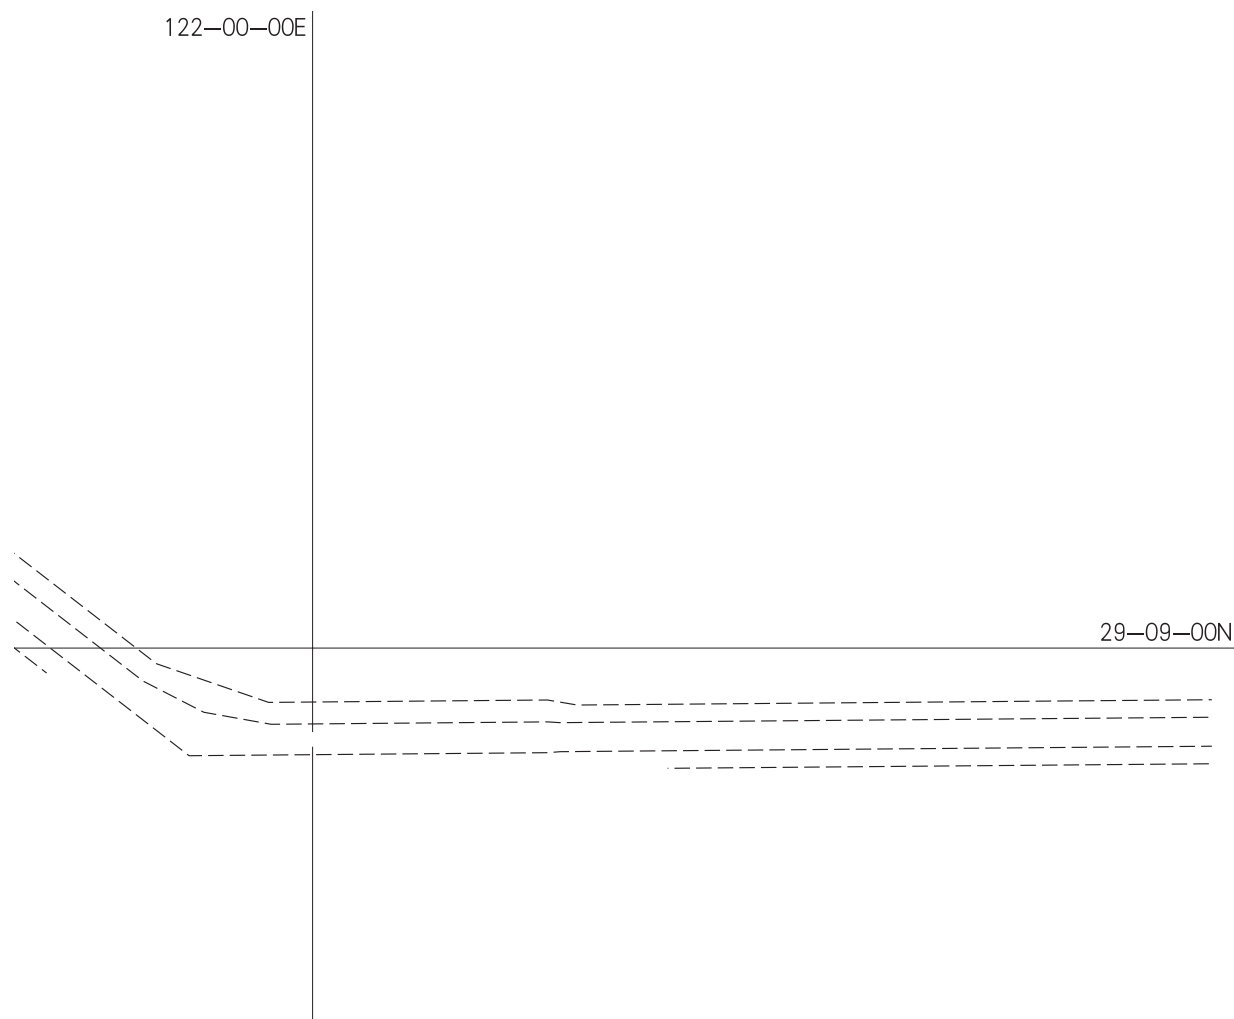




图号：53451	通告项号：2025 - 955
版时：2021.09	前次项号：2025 - 683

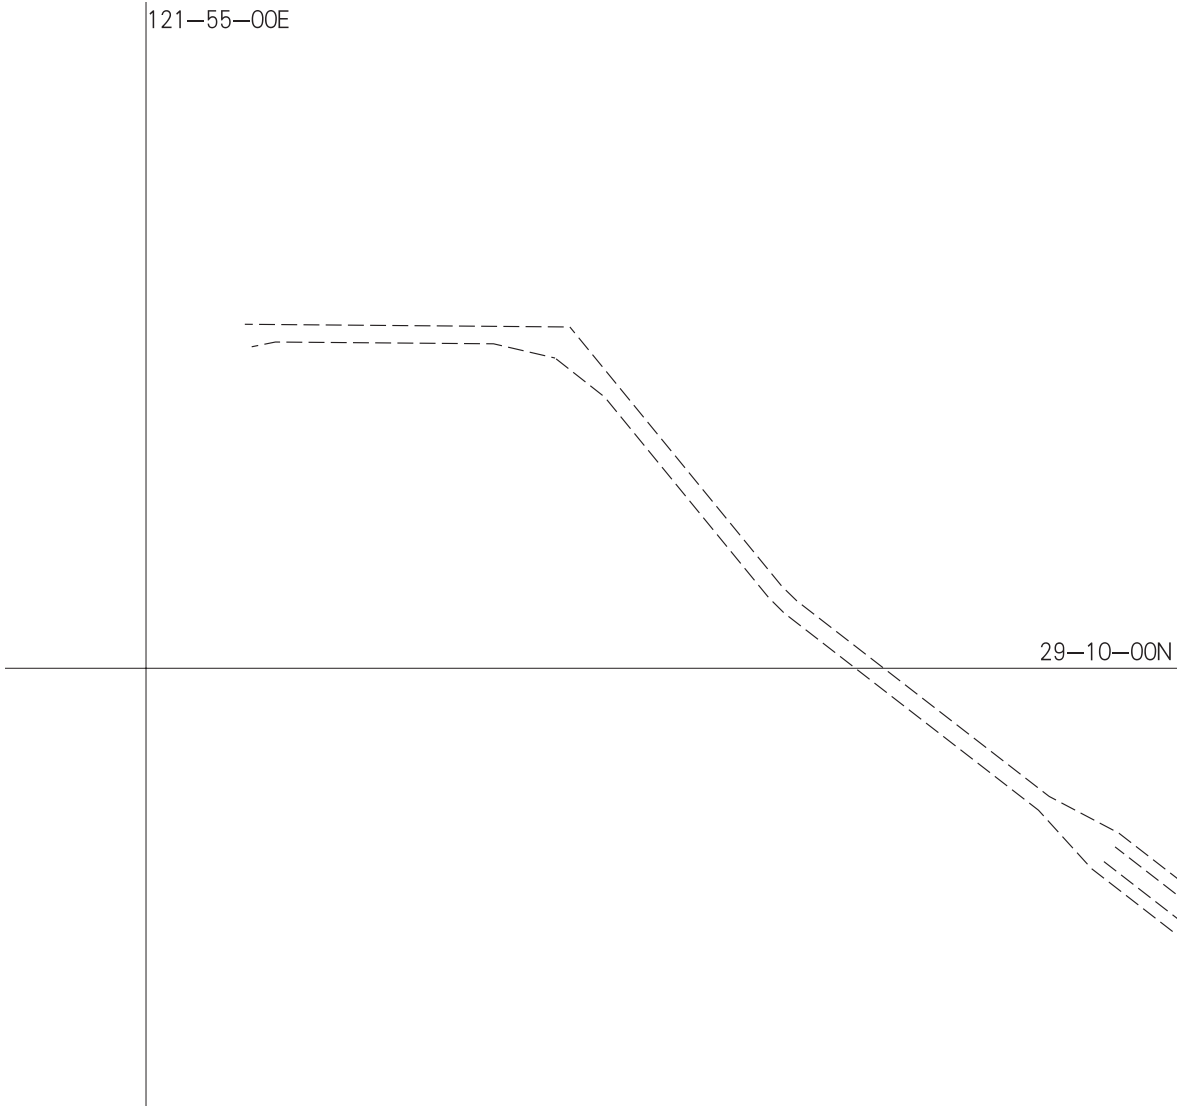




图号：53451	通告项号：2025 - 955
版时：2021.09	前次项号：2025 - 683

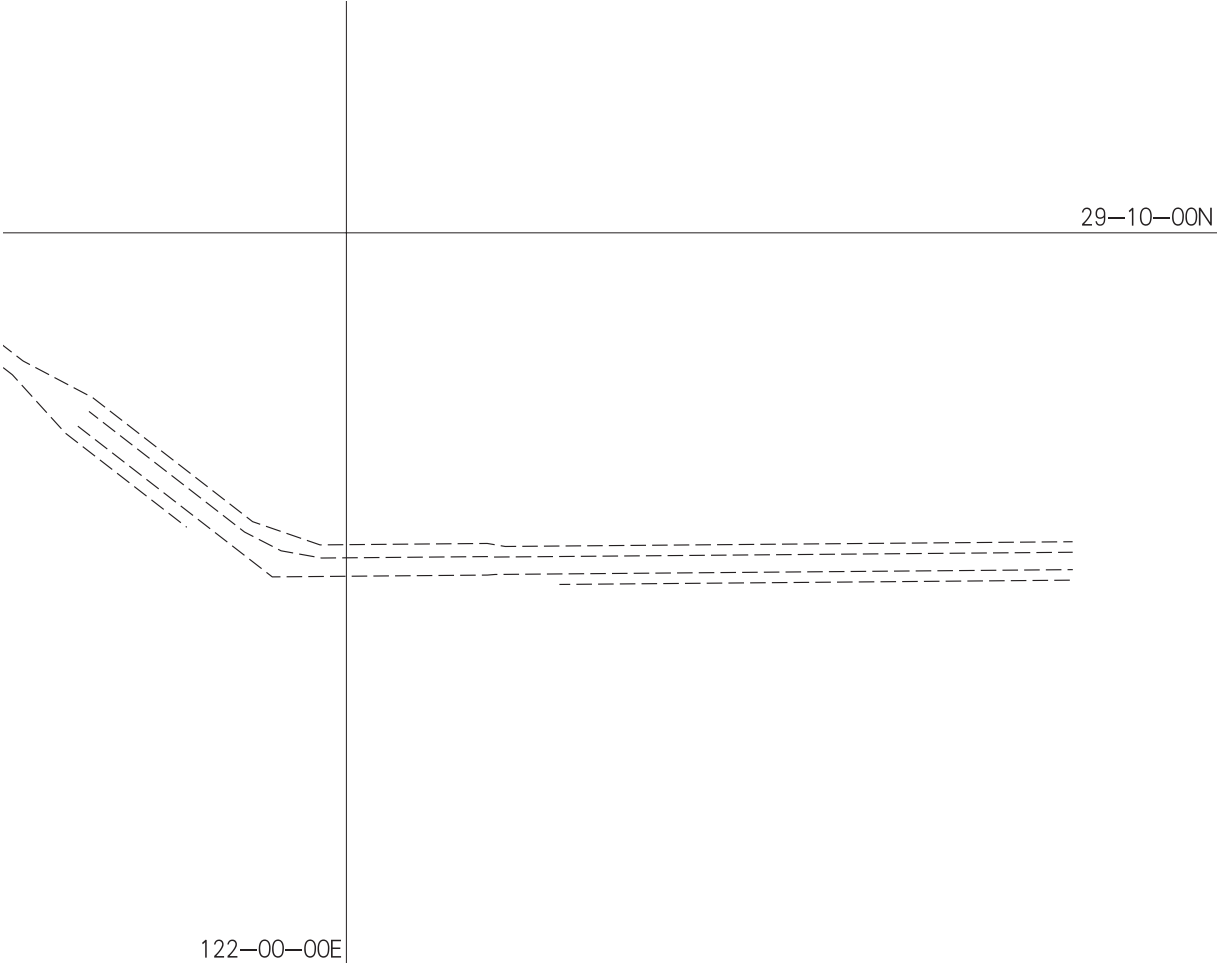



图号：54001	通告项号：2025 - 955
版时：2021.09	前次项号：2025 - 855

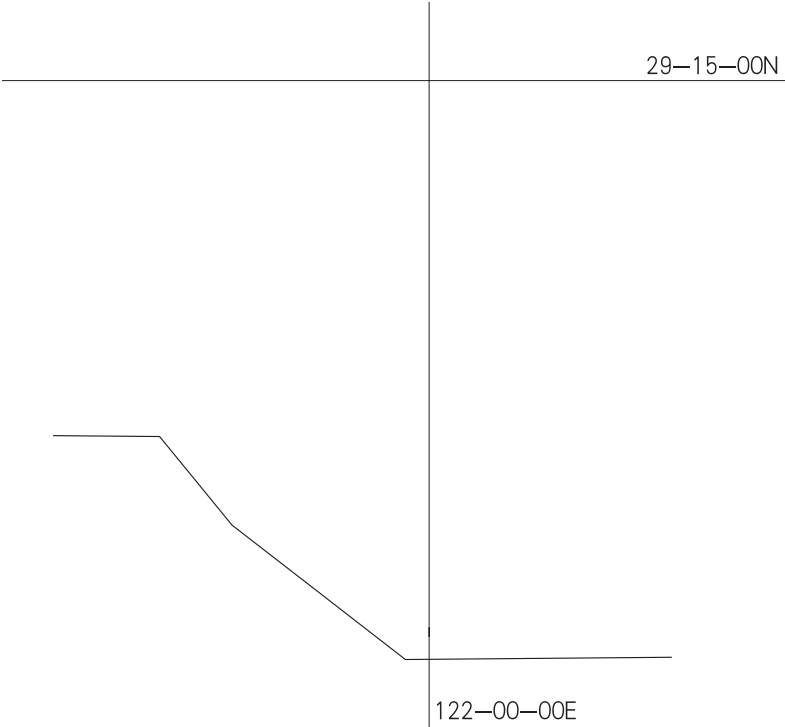



图号：54232	通告项号：2025 - 956
版时：2022.03	前次项号：2025 - 523

28—42—00N

==

莫(0) 黄12s 同步

同步 莫(0) 黄12s
黄 (警3) (警1) 黄 莫(0) 黄12s 同步


同步 莫(0) 黄12s
(警4) 黄 莫(0) 黄12s 同步
②

莫(0) 黄12s 同步
(警2) 黄

121—30—00E



图号：54311	通告项号：2025 - 957
版时：2022.02	前次项号：2025 - 412

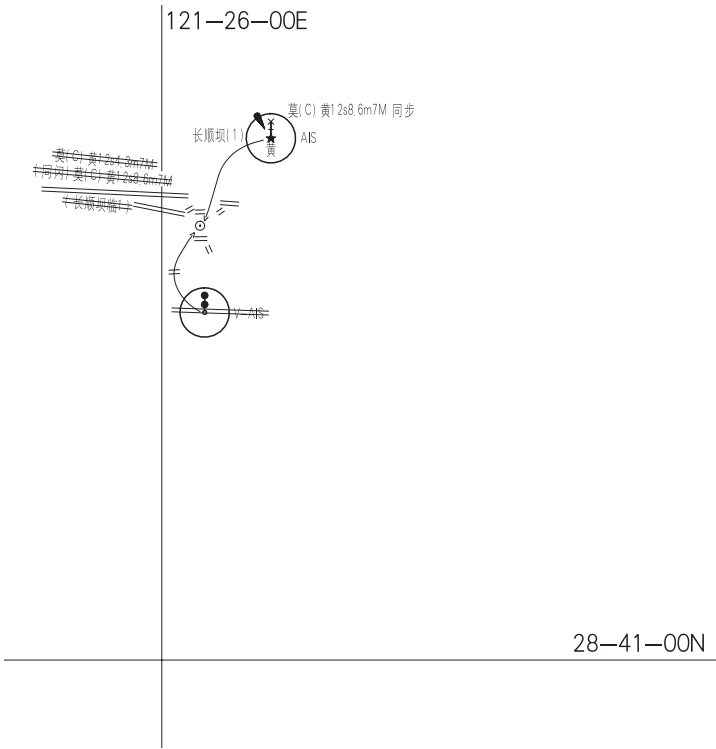



图号：55332	通告项号：2025 - 958
版时：2023.02	前次项号：2024 - 682

27-45-00N

莫(0)黄12s 同步
(警2)黄

莫(0)黄12s 同步
(警1)黄

120-39-12E



图号：55411	通告项号：2025 - 958
版时：2023.01	前次项号：2025 - 837

27-44-00N

莫(0) 黄12s 同步
(警2) 黄

莫(0) 黄12s 同步
(警1) 黄

120-40-00E



图号：55411	通告项号：2025 - 959
版时：2023.01	前次项号：2025 - 958

27-45-00N

(L2) 快红10m4M
红

120-38-00E



图号：61351	通告项号：2025 - 960
版时：2016.03	前次项号：2025 - 685


120-00-00E

26-29-06N


(1)  V-AIS



图号：61352	通告项号：2025 - 960
版时：2023.03	前次项号：2025 - 261

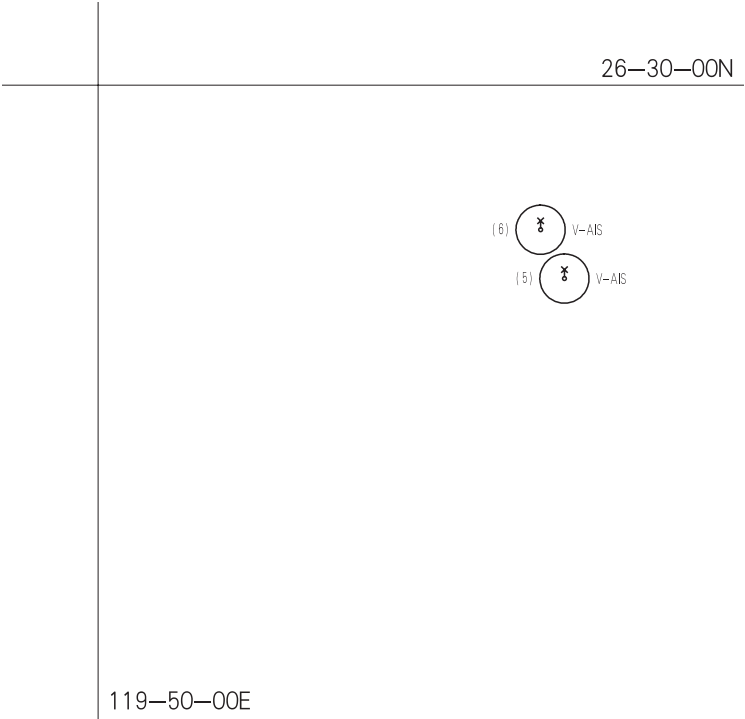


图号：62001	通告项号：2025 - 960
版时：2021.08	前次项号：2025 - 838

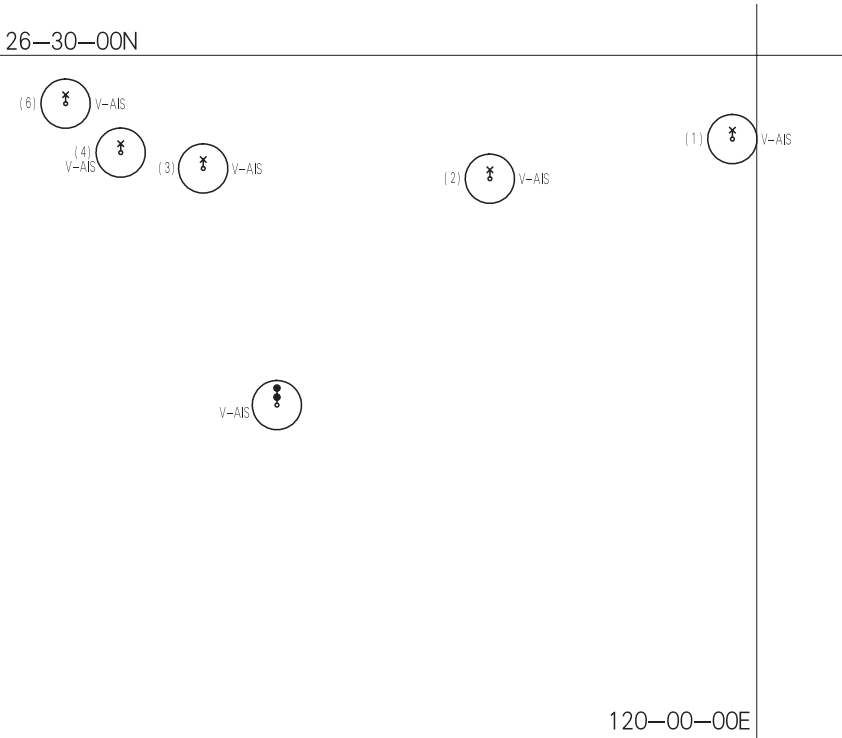




图号：62001	通告项号：2025 - 961
版时：2021.08	前次项号：2025 - 960

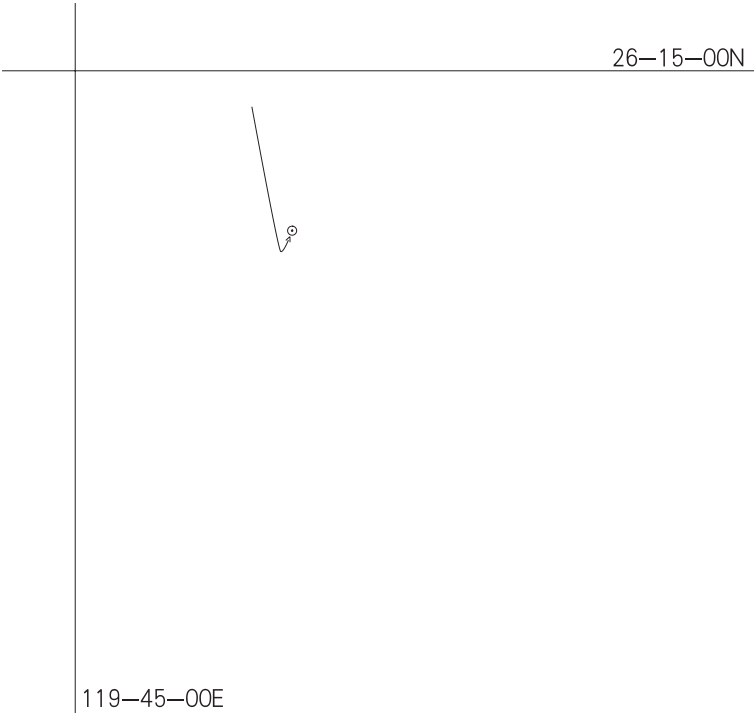


图号：62121	通告项号：2025 - 960
版时：2023.02	前次项号：2023 - 308

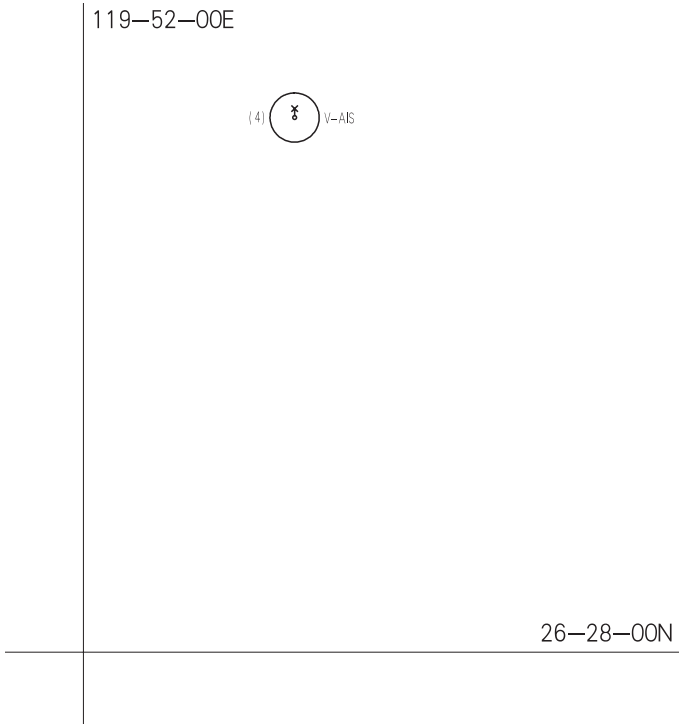



图号：62151	通告项号：2025 - 960
版时：2018.03	前次项号：2025 - 838

26—30—00N

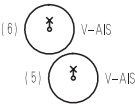

119—55—00E



图号：62151	通告项号：2025 - 960
版时：2018.03	前次项号：2025 - 838

26-30-00N


(1)  V-AIS

(2)  V-AIS


120-00-00E



图号：62151	通告项号：2025 - 961
版时：2018.03	前次项号：2025 - 960

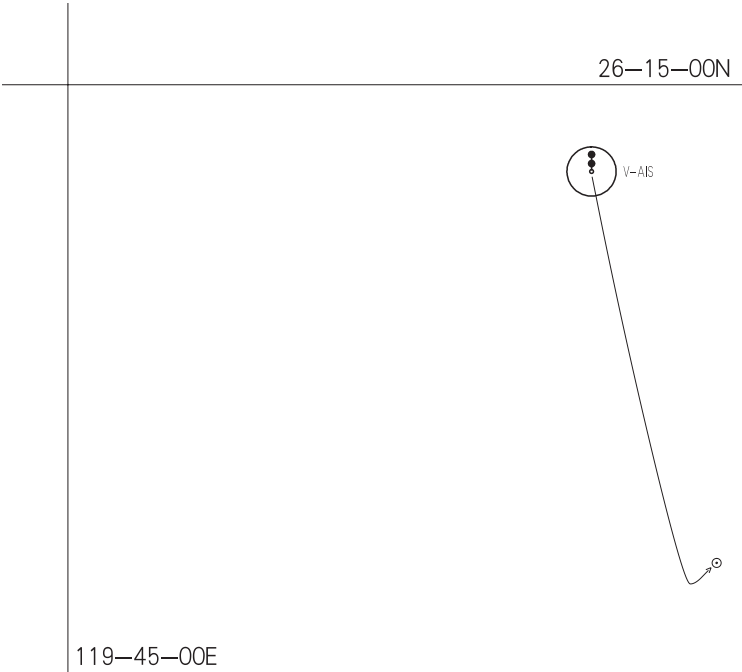


图号：62261	通告项号：2025 - 961
版时：2024.03	前次项号：2025 - 838

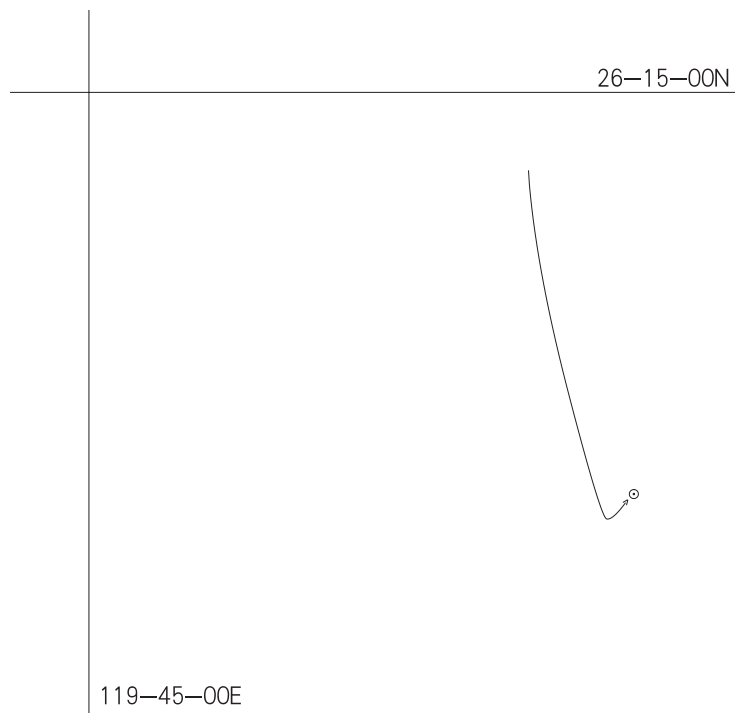



图号：62661	通告项号：2025 - 962
版时：2015.07	前次项号：2025 - 803

25-15-00N

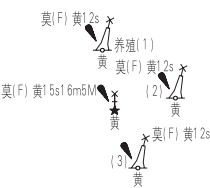

119-35-00E



图号：63001	通告项号：2025 - 962
版时：2020.09	前次项号：2025 - 808

25-15-00N



119-30-00E



图号：66001	通告项号：2025 - 963
版时：2022.03	前次项号：2025 - 842

	23-45-00N
	=
117-30-00E	



图 号 ： 2307	通告项号 ： 2025 - 944
版 时 ： 2012.10	前次项号 ： 2025 - 894

32-30-00N



123-00-00E



图号：2307	通告项号：2025 - 945
版时：2012.10	前次项号：2025 - 944

121-30-00E

~~121-30-00E~~ 121-30-00M

32-00-00N



图号：2307	通告项号：2025 - 946
版时：2012.10	前次项号：2025 - 945


121-30-00E

~~121-30-00E~~

32-00-00N




图 号 ： 2308	通 告 项 号 ： 2025 - 946
版 时 ： 2012.10	前 次 项 号 ： 2025 - 895

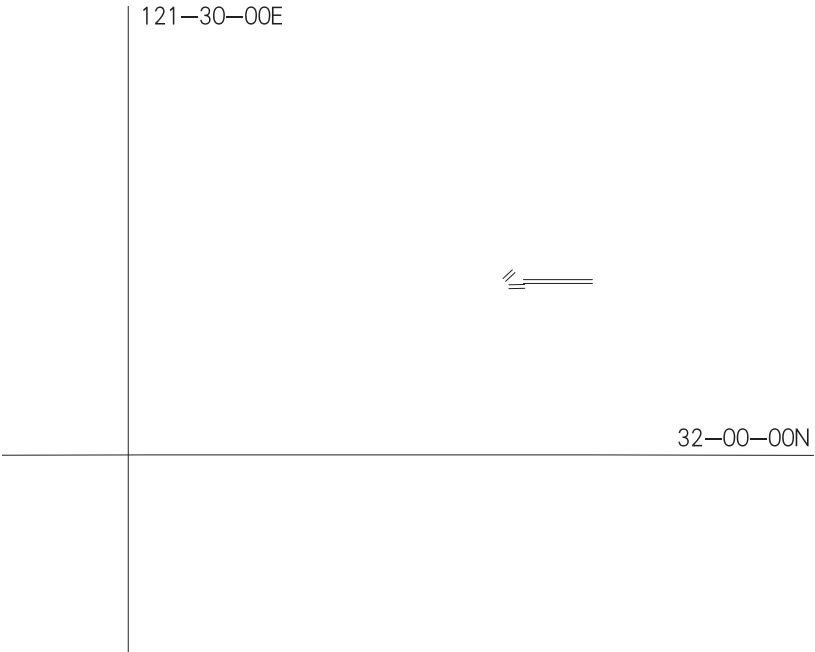



图号：2308	通告项号：2025 - 950
版时：2012.10	前次项号：2025 - 946

122—00—00E

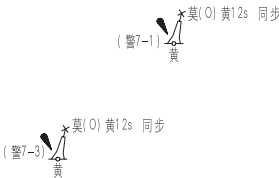


30—30—00N



图号：2310	通告项号：2025 - 961
版时：2012.10	前次项号：2025 - 776

120—00—00E

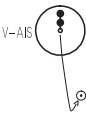


26—03—00N



图号：83001	通告项号：2025 - 964
版时：2023.12	前次项号：2025 - 925

22—15—00N


$\frac{1}{6}$

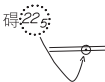


114—15—00E



图号：84001	通告项号：2025 - 964
版时：2015.03	前次项号：2025 - 925

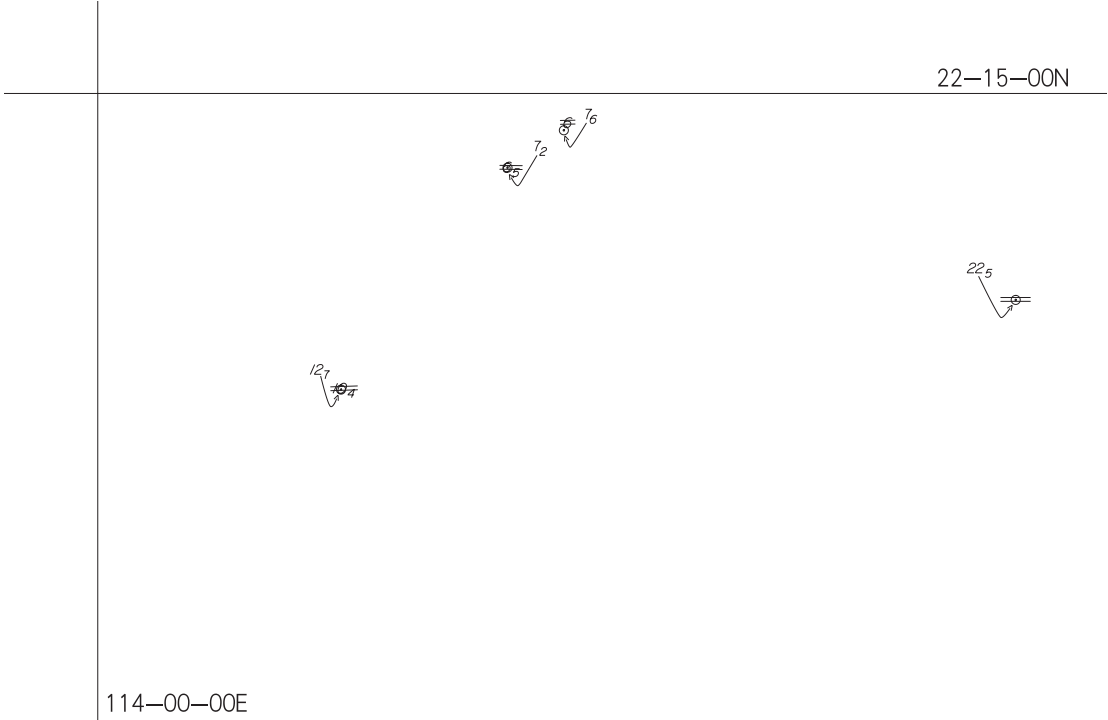


图号：84002	通告项号：2025 - 964
版时：2023.03	前次项号：2025 - 925

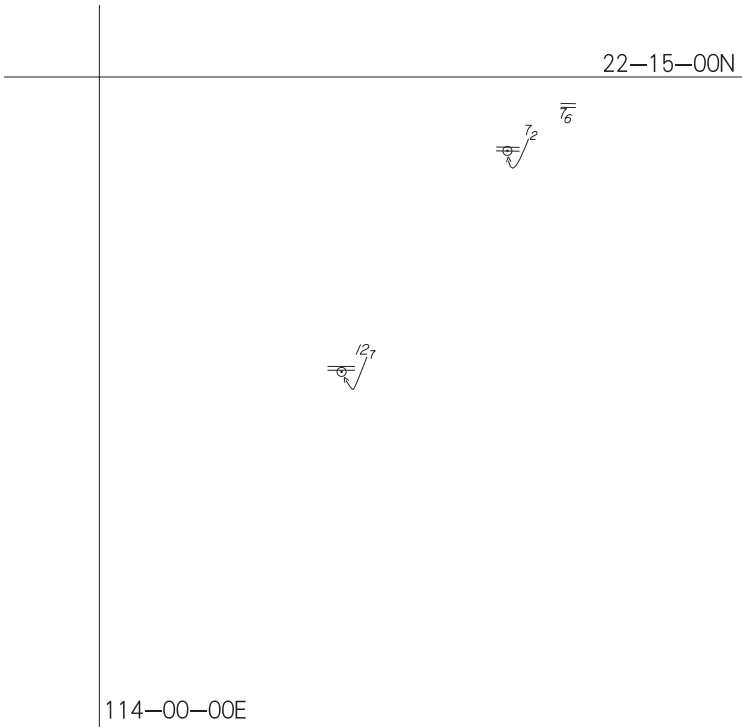




图号：84203	通告项号：2025 - 964
版时：2025.07	前次项号：2025 - 925

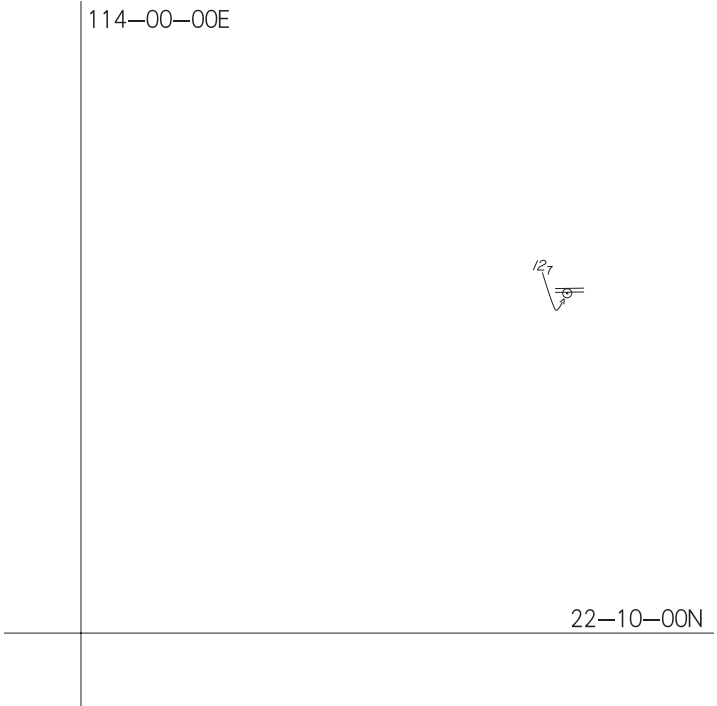

图号：84203	通告项号：2025 - 964
版时：2025.07	前次项号：2025 - 925

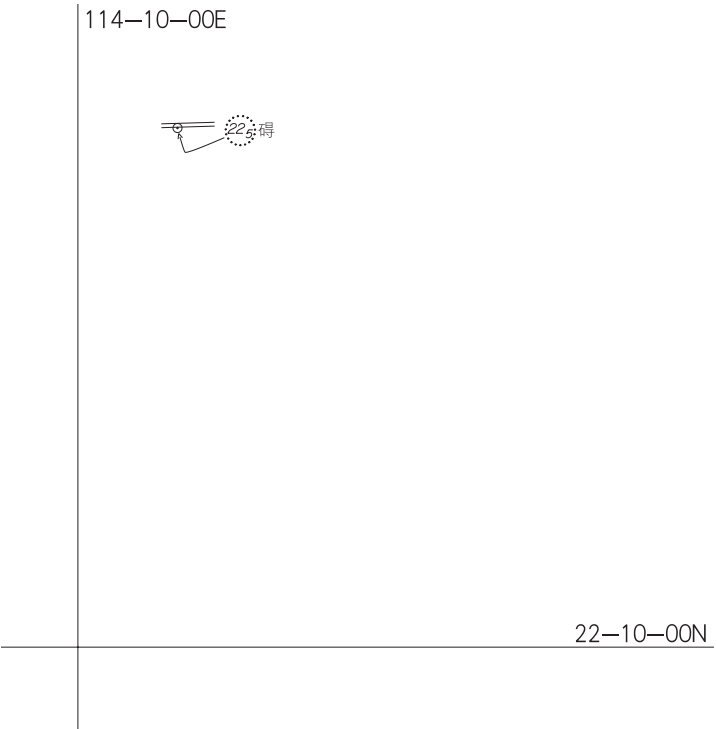



图号：3314	通告项号：2025 - 964
版时：2012.10	前次项号：2025 - 916

114-00-00E



22-00-00N